


# Pomiar powykonawczy otworów geotermalnych

"EUROCENTRUM" Katowice  
budynek w budowie

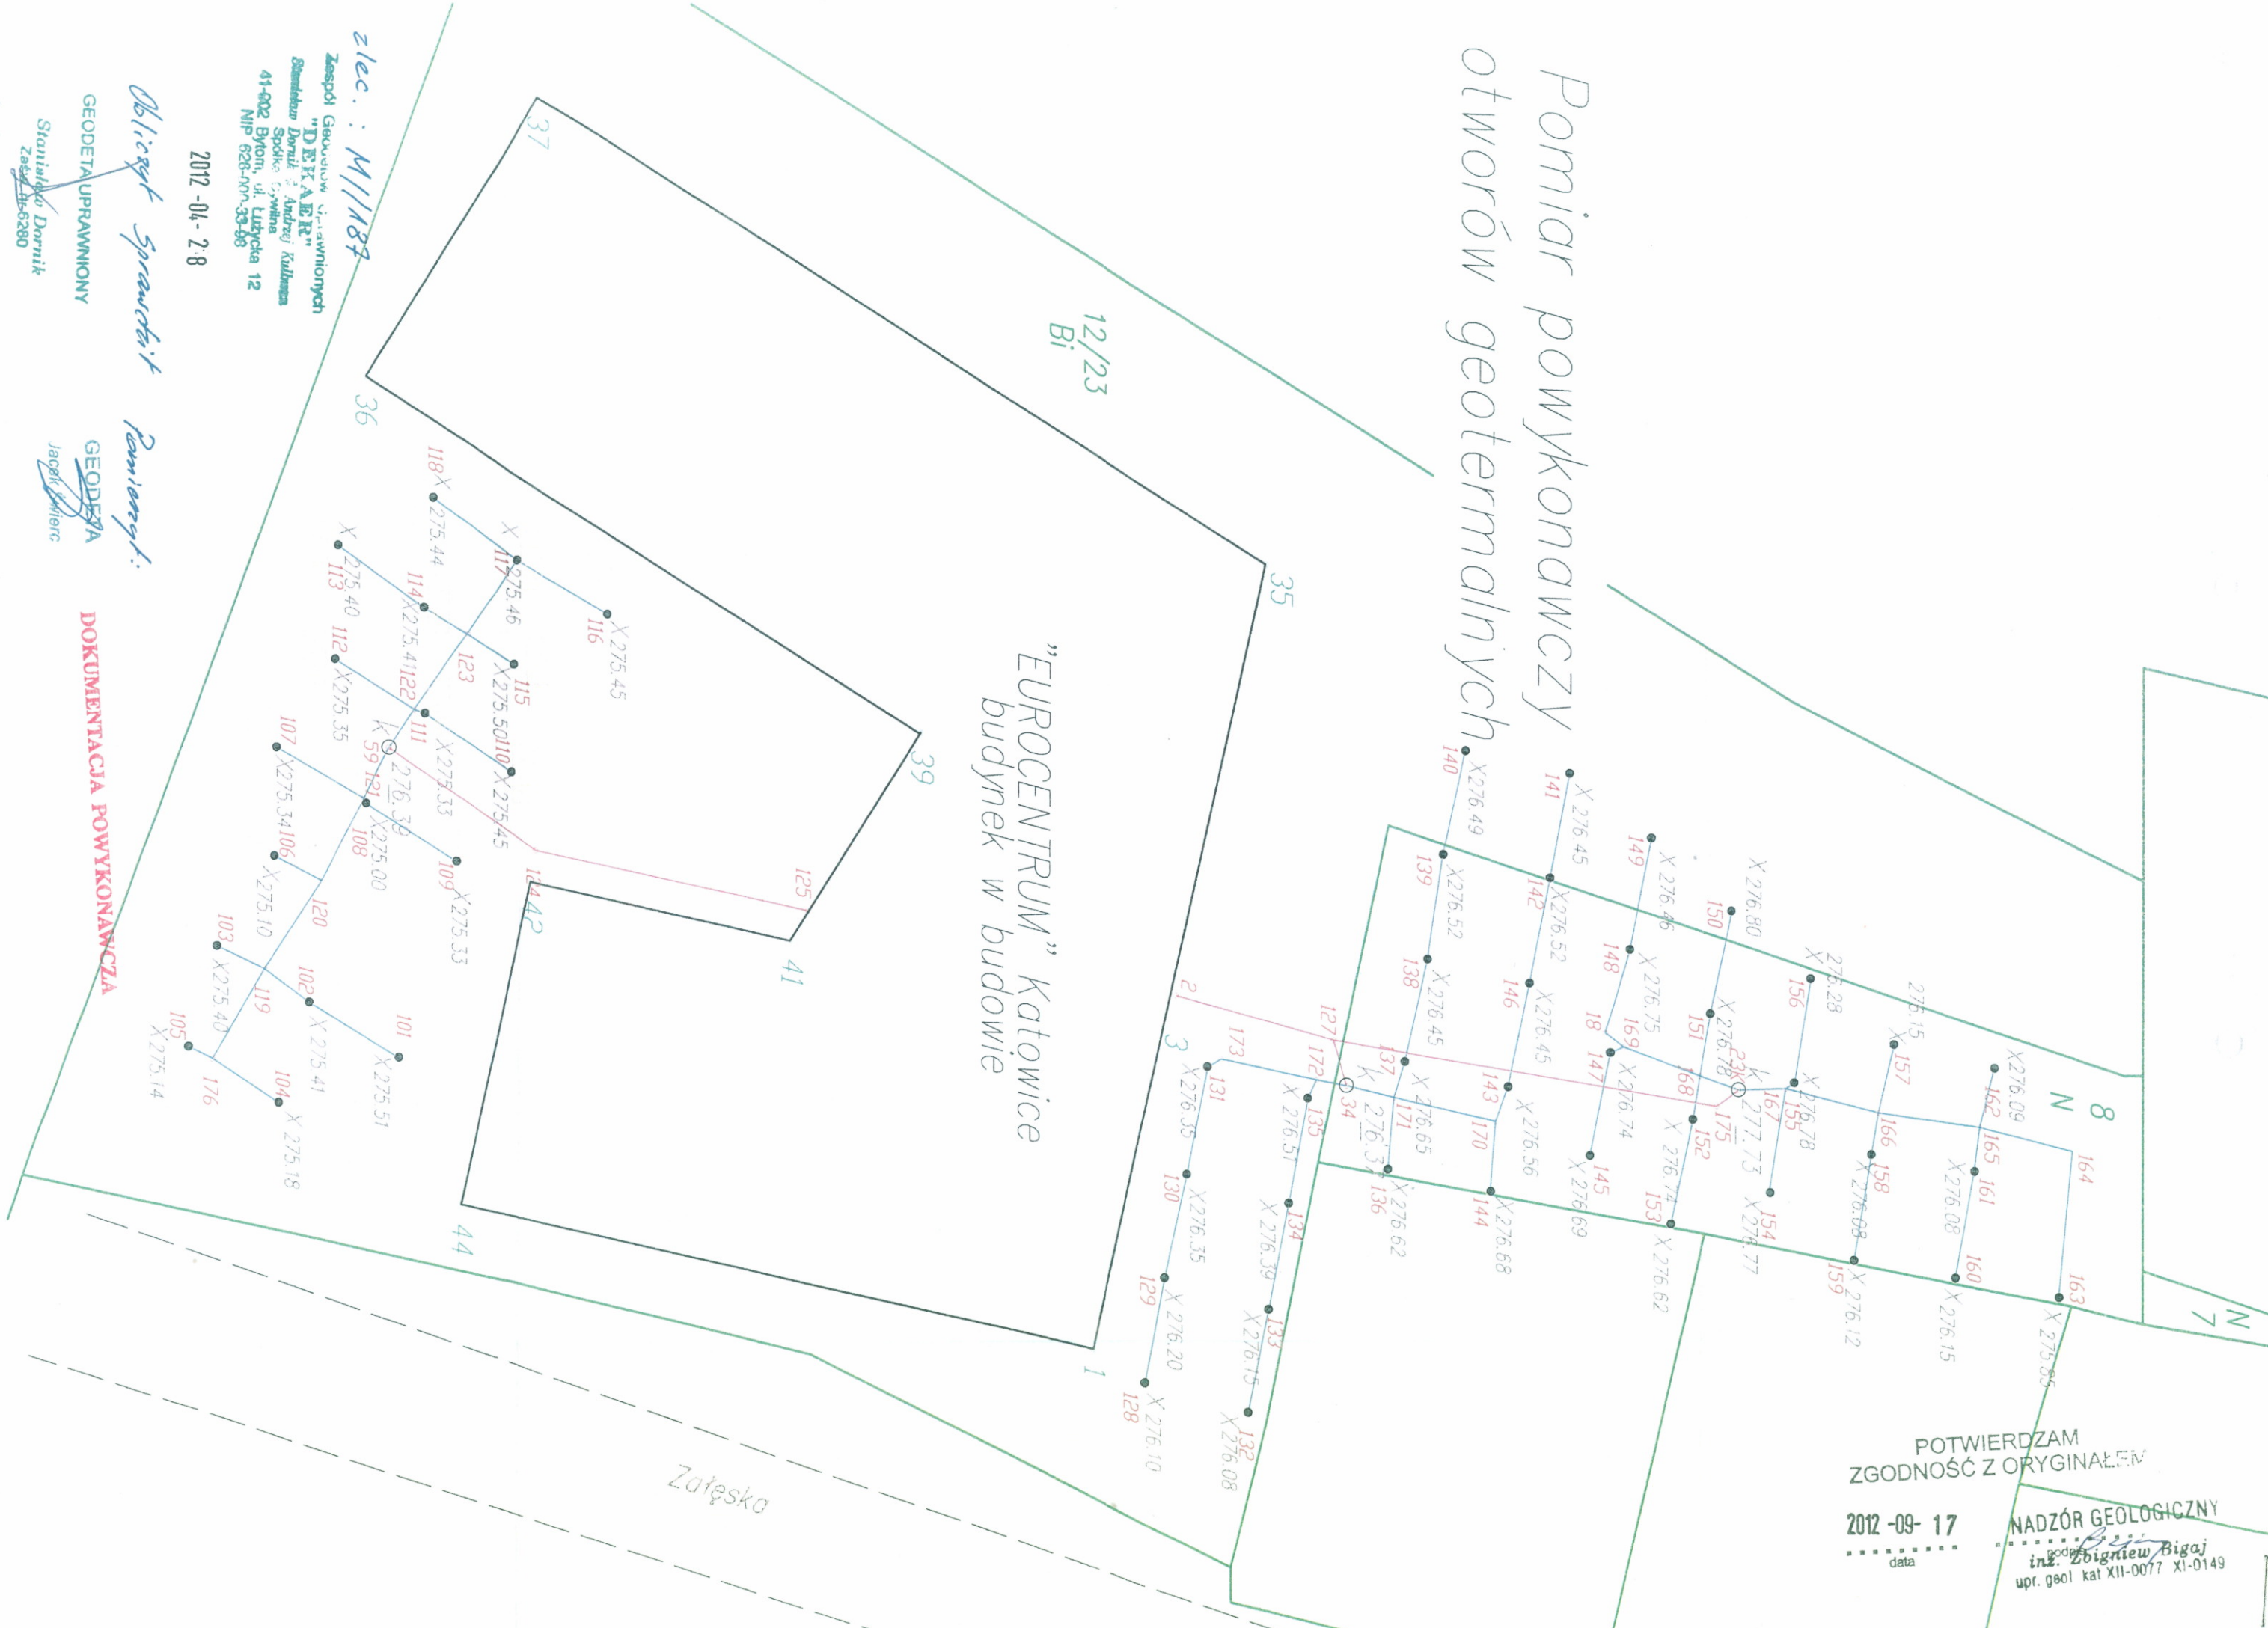

zlec.: M/1187

2012-04-28

Zespół Geodetów i Inżynierów  
"DEFAER"  
Stanisław Dorwik i Andrzej Kulesza  
Spółka Cywilna  
41-902 Bytom, ul. Łużycka 12  
NIP 626-000-33-96

GEODETA UPRAWNIONY  
Stanisław Dorwik  
Zaświadczenie 6290

GEODETA  
Jacek Kwiecień

DOKUMENTACJA POWYKONAWCZA

POTWIERDZAM  
ZGODNOŚĆ Z ORYGINAŁEM

2012-09-17  
data

NADZÓR GEOLOGICZNY  
inż. Zbigniew Bigaj  
upr. geol. kat XII-0077 XI-0149